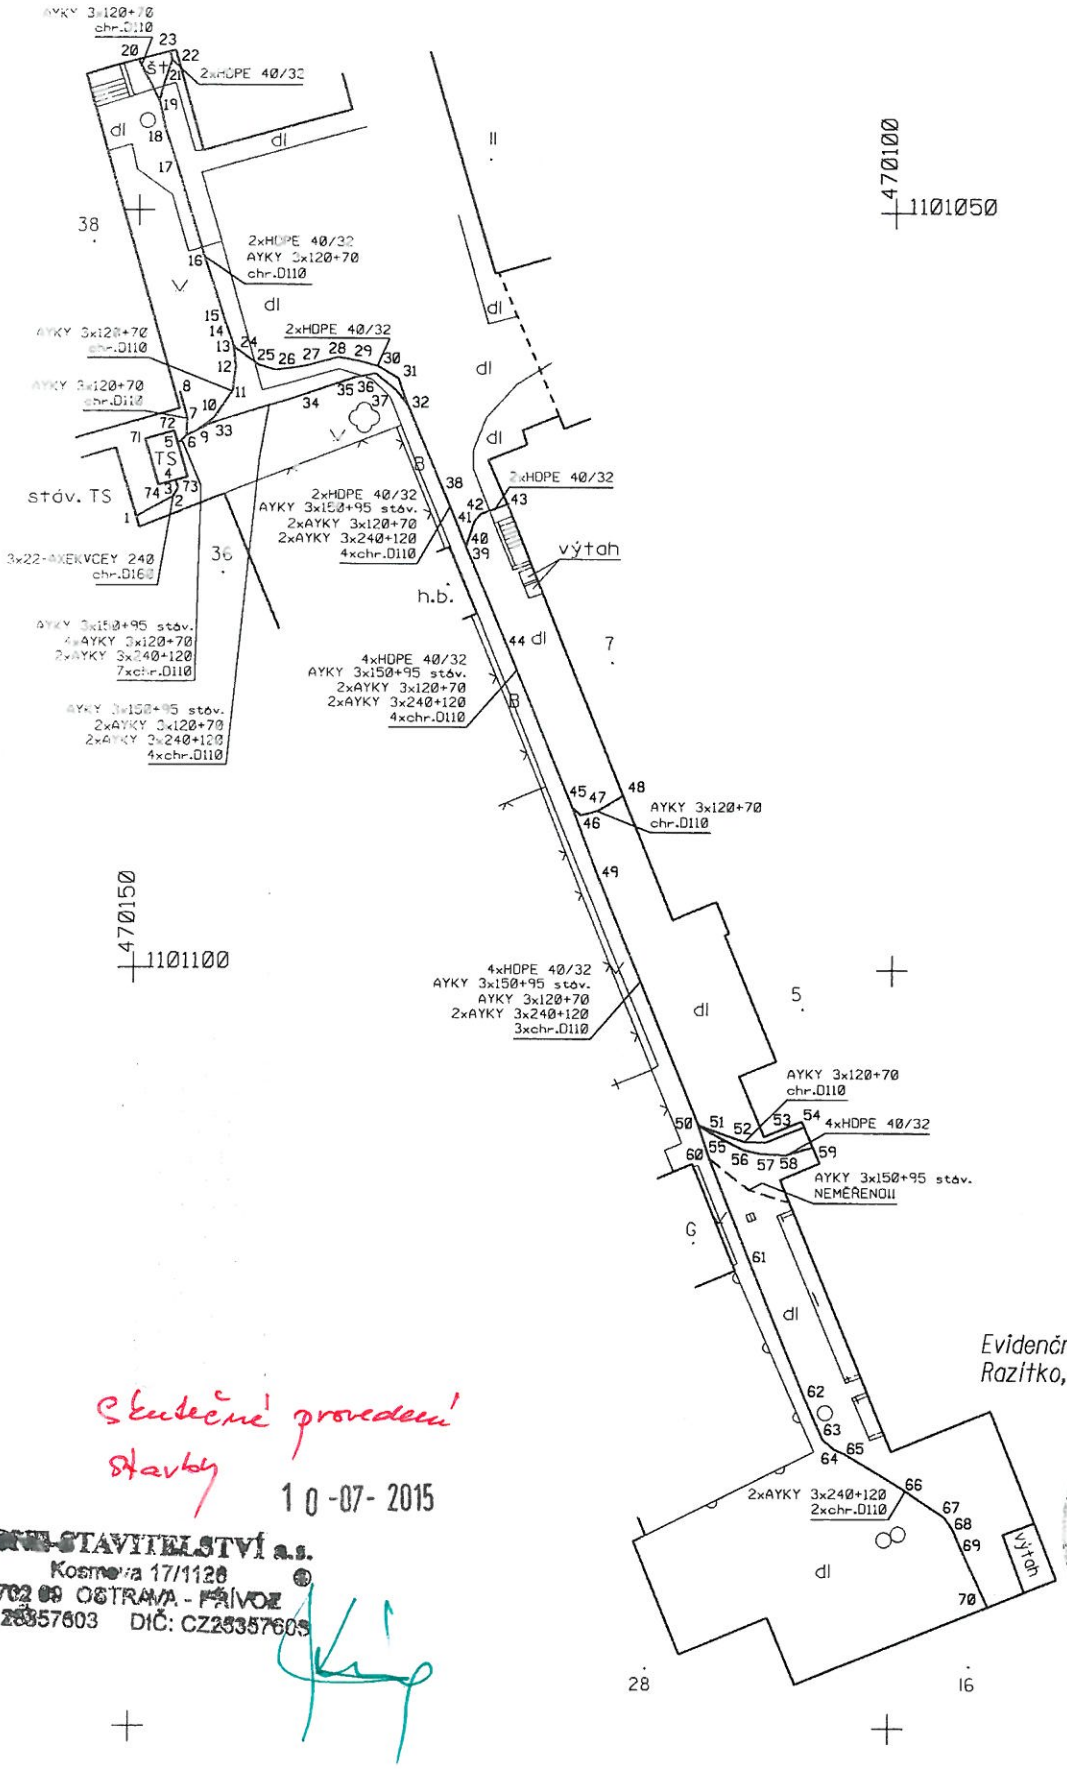

Evidenční č. ověření: 2183/2015
Razítko, podpis:

Skutečné provedení stavby

10-07-2015

CONE-STAVITELSTVÍ a.s.
Kosmova 17/1126
702 00 OSTRAVA - PŘÍVOZ
IČ: 25357603 DIČ: CZ25357603

Náležitostmi a přesností odpovídá právním předpisům a podmínkám dohodnutými s odbjednavatelem.

Ing. Milan Lyčka, úředně oprávněný zeměměřičský inženýr. Položka v seznamu ČÚZK č. 1396/1995 v rozsahu dle §13 odst.1písmena a) a c) zákona č.200/1994 Sb.

Objednatel : CONE-STAVITELSTVÍ a.s., Kosmova 17/1126, 702 00 O-Přívoz	Ing. Milan Lyčka LYGED Náměstí Svatopluka Čecha 732/1, 702 00 Ostrava tel. 596134706; 602714003 IČ: 40272613; DIČ: CZ5912021192 www.lyged.cz; E-mail: lyged@lyged.cz
Obec : Ostrava	
Číslo akce :	
Název stavby: Ostrava Nová Trafostanice pro OU Českobratrská 16	S-JTSK, Bpv
Výkres : Zaměření skutečného provedení	Měřítko 1:500
Mapa vyhotovena podle ČSN 01 3410 a 01 3411 Třída přesnosti mapování 3	Zaměřil Obrátil
	Datum 05.06.2015